

Žadatel: Ing. Jana Hladová

Věc: Žádost o poskytnutí informací dle zákona č. 106/1999 Sb., o svobodném přístupu k informacím

Vážení,


ve smyslu § 13 a násl. zákona č. 106/1999 Sb., o svobodném přístupu k informacím Vás tímto žádám o poskytnutí následujících informací:

veškeré podklady ke stavbě "Kadaň - zklidnění dopravy - ul. Na Podlesí - 1. etapa", na základě kterých došlo k proplacení dodatečných stavebních úprav. Žádám o zaslání materiálů, které byly podkladem pro jednání Rady města a pro usnesení č. 778/2019 o schválení dodatku č. 2 SoD. Dále bych chtěla požádat o dokumentaci skutečného provedení stavby s geodetickým zaměřením a vyznačením změn, které byly podstatou víceprací.

Děkuji a jsem s pozdravem

Ing. Jana Hladová

V Kadani dne 5.2. 2020

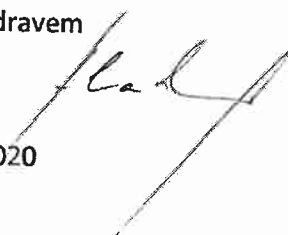



Město Kadaň

Odbor výstavby



Mírové náměstí 1, 432 01 Kadaň

VÁŠ DOPIS ZN.:

ZE DNE: 05.02.2020

ČJ.: MUKK/ 6001/2020

SP. ZN.:

VYŘIZUJE: Ing. Karel Bazalka

TEL.: 474319533

FAX:

E-MAIL: karel.bazalka@mesto-kadan.cz

Ing. Jana Hladová

DATUM: 18.02.2020

Vážená paní inženýrko,

na základě Vašeho dotazu ze dne 5.2.2020 k akci „Kadaň - zklidnění dopravy - ul. Na Podlesí - 1.etapa“ Vám sděluji:

k výše uvedené akci jsou základní informace (projektová dokumentace, smlouva o dílo, dodatek č.1, dodatek č.2 se změnovými listy se zdůvodněním, dodatek č.3, skutečně uhrazená cena v roce 2019) zveřejněny na profilu zadavatele tj. Tendr aréna na níže přiloženém odkazu: <https://www.tenderarena.cz/profil/zakazka/detail.jsf?id=234660>

dále jsou současně k výše uvedené akci základní informace zveřejněny v registru smluv a na úložišti pro ZM, vše ale najdete na výše uvedeném odkazu.

Vzhledem ke skutečnosti, že akce k dnešnímu dni zatím není v celém rozsahu ukončena a zkolaudována, další doklady (projektová dokumentace skutečného provedení, geodetické zaměření a konečná cena,) budou k dispozici po ukončení díla.


Současně posílám alespoň zákres, ve kterém je vyznačen rozsah dodatečných oprav chodníků.

MĚSTO KADAŇ
-16-

Ing. Karel Bazalka
Vedoucí odboru výstavby

příloha:

- zákres s vyznačeným rozsahem oprav chodníků

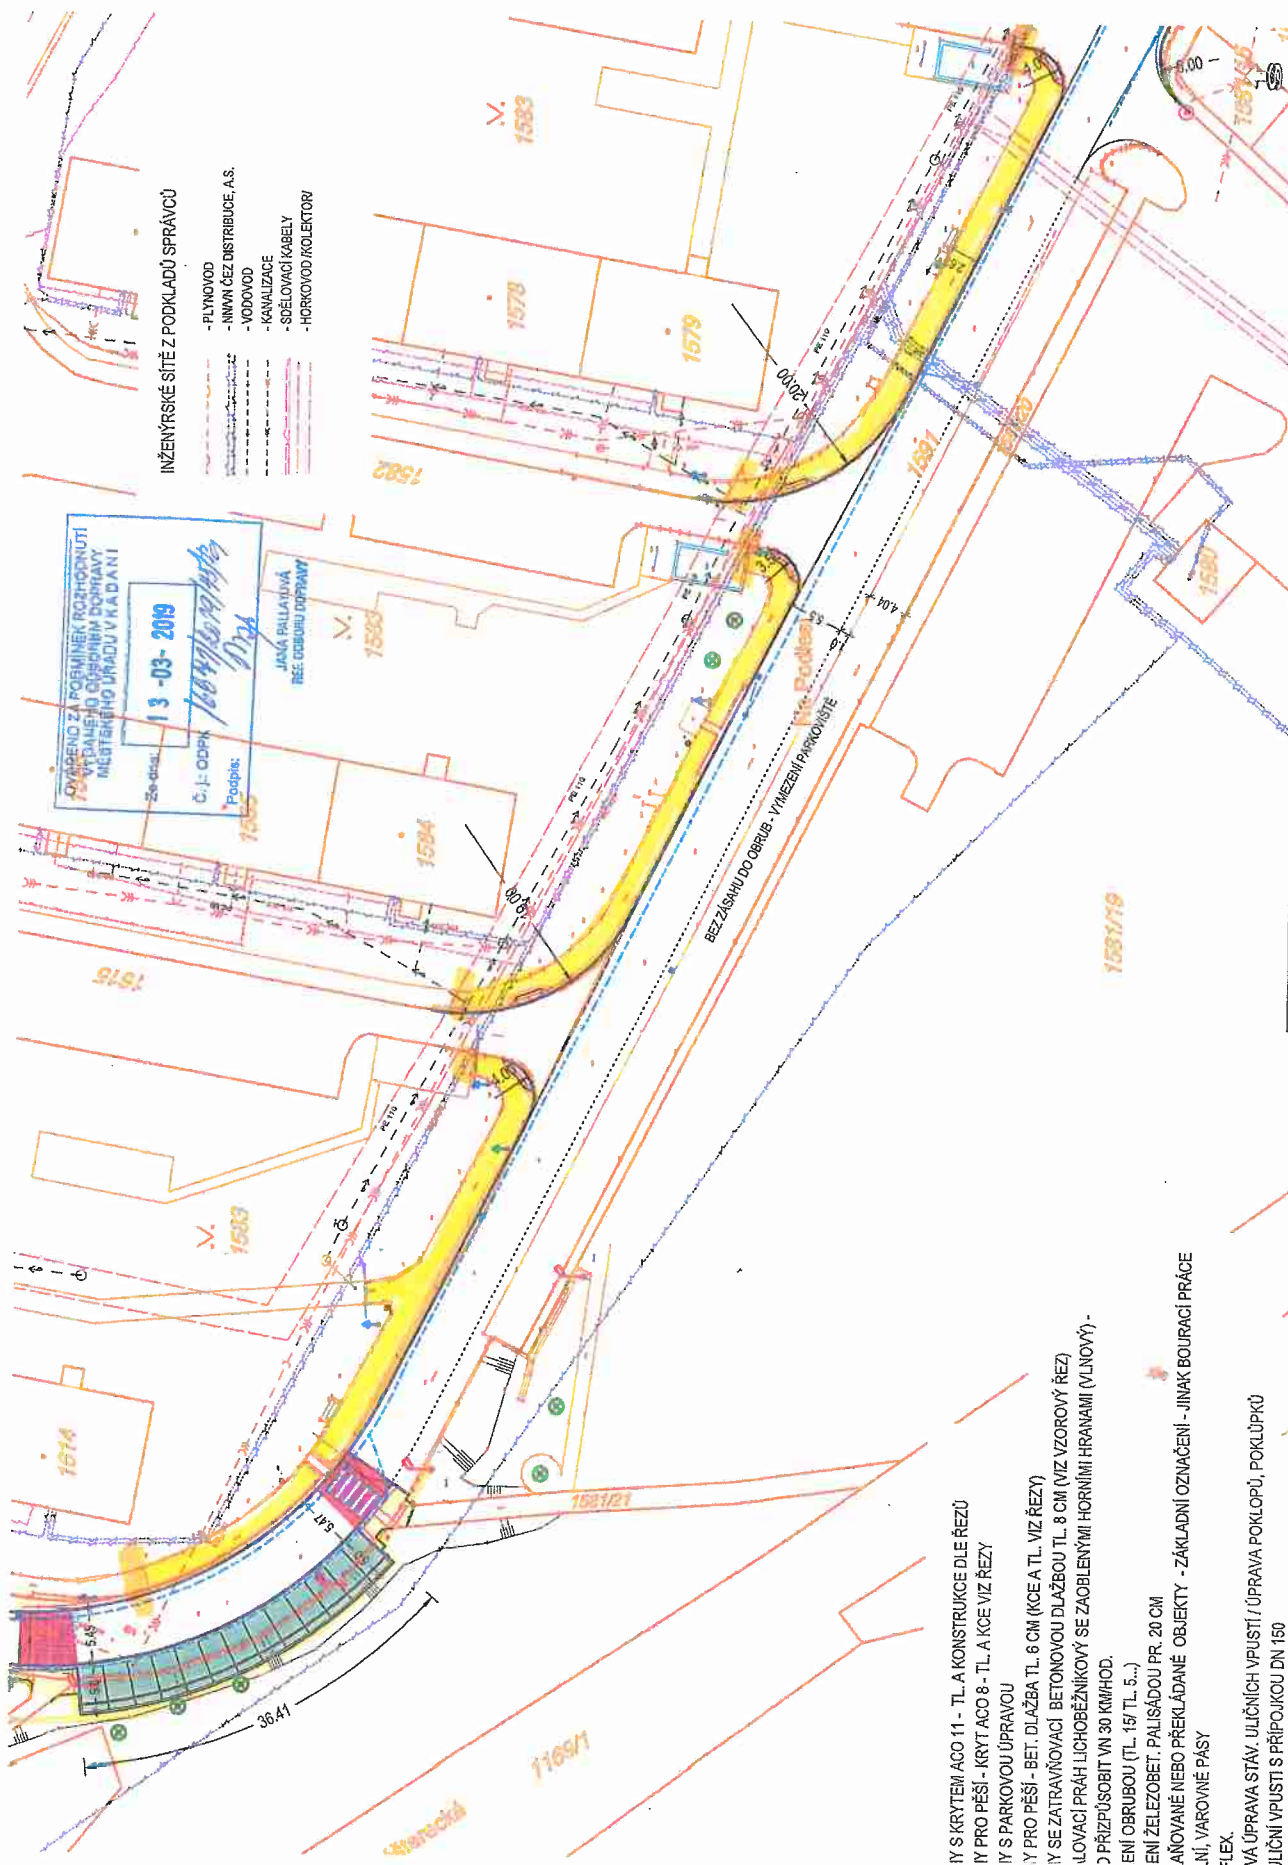

INŽENÝRSKÉ SÍŤ Z PODKLADŮ SPRÁVCŮ

- PLYNOVOD
- NNVN ČEZ DISTRIBUCE, A.S.
- VODOVOD
- KANALIZACE
- SDELOVACÍ KABELY
- HOROVOD / KOLEKTORY

OVĚŘENO ZA PORMĚNĚNÍ ROZHOŘNUTÍ
VYDANÉHO ODBORNĚM DOPRAVY
MĚSTSKÉHO ÚŘADU V KADAŇI

13-03-2019

C. J. ODPK
Podpis: *Jana Pallavá*

JANA PALLAVÁ
BĚŽ. ODBORNÍ DOPRAVA

AKCE:	KADAŇ	MÍSTO:	KŮ KADAŇ
ZKLIDNĚNÍ DOPRAVY - UL. NA PODLESÍ	INVESTOR:	MĚSTO KADAŇ, MÍROVÉ NÁMĚSTÍ 1, KADAŇ	
OBSAH: KOORDINAČNÍ SITUAČNÍ VÝKRES	STUPEŇ:	DŮR + DSP	ČÍSLO VÝKRESU: C3 - 2
ZPRACOVAL: VÁCLAV VEVERKA	IČO 46757457	MĚŘÍTKO: 1:500	DATA: 11.2018

RY S KRYTEM ACO 11 - TL. A KONSTRUKCE DLE ŘEZŮ
RY PRO PĚŠÍ - KRYT ACO 8 - TL. A KČE VIZ ŘEZŮ
RY S PARKOVOU ÚPRAVOU
RY PRO PĚŠÍ - BET. DLAŽBA TL. 6 CM (KČE A TL. VIZ ŘEZŮ)
RY SE ZATRAVNŮVACÍ BETONOVOU DLAŽBOU TL. 8 CM (VIZ VZOROVÝ ŘEZ)
LOVACÍ PŘÁH LICHOBĚŽNÍKOVÝ SE ZAOLBNÝMI HORNÍMI HRANAMI (VLNOVÝ) -
PŘÍZPUSOBIT VN 30 KMHOD.
ENÍ OBRUBOU (TL. 15 TL. 5...)
ENÍ ŽELEZOBET. PALISÁDOU PR. 20 CM
AŇOVANÉ NEBO PŘEKLÁDANÉ OBJEKTY - ZÁKLADNÍ OZNAČENÍ - JINAK BOURACÍ PRÁCE
JNÍ. VAROVNÉ PÁSY
ILEX.
VÁ ÚPRAVA STÁV. JILČNÍCH VPUSTÍ / ÚPRAVA POKLOPŮ, POKLŮPKŮ
JILČNÍ VPUSTI S PŘÍPOJKOU DN 150
ŘS DN 400 D.400
O S NAPÁJECÍMI KABELY CYKY 4J10 + Fežn 30x4
INDA - ČERVENÁ
ÍČKY VO (VIZ POPIS VO A W)

